


# 湘南港施設平面図


添付図-1



A 港湾管理事務

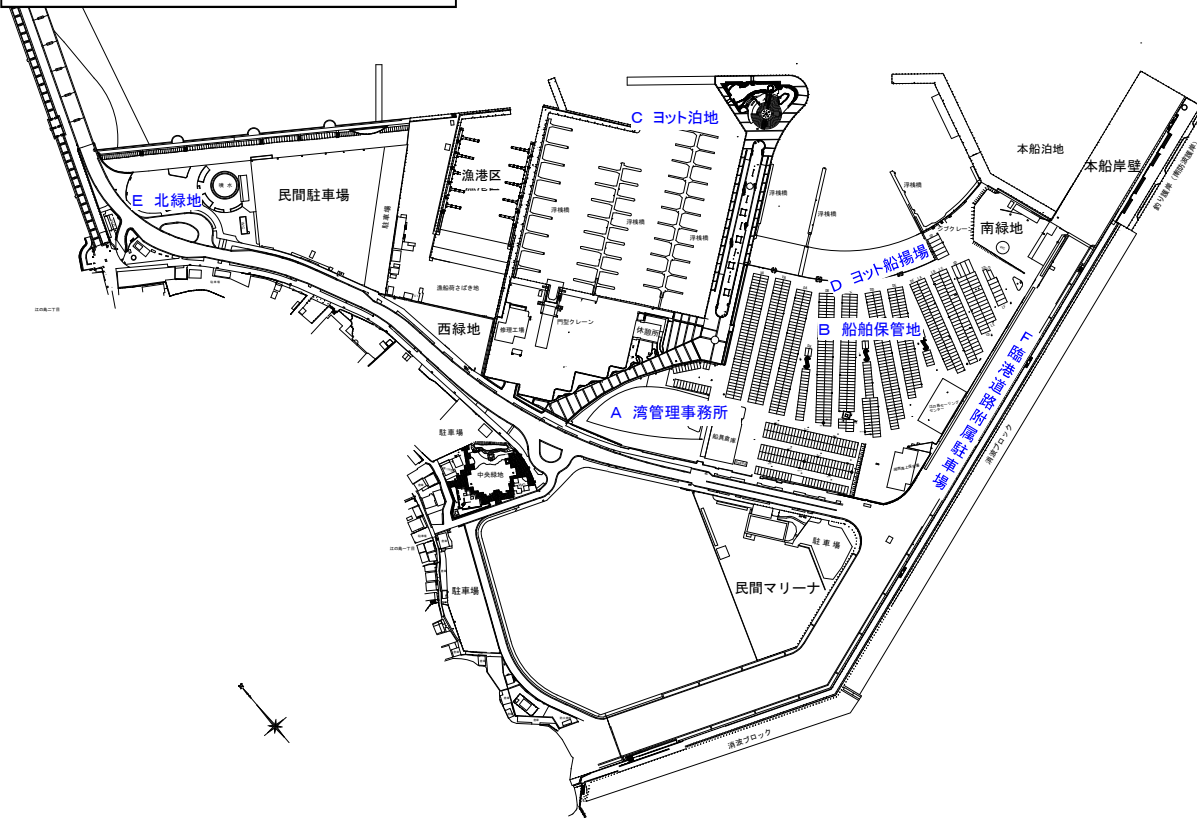

D ヨット船揚場

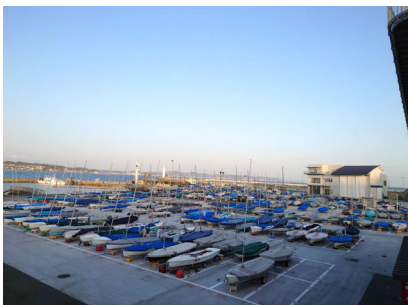

B 船舶保管地



E 北緑地



C ヨット泊地



F 臨港道路附属駐車場

## ◎主要施設

### ＜新港湾管理事務所(計画)＞

- 管理事務所 A=3,399.39㎡
- ミーティングルーム 6室
- 大会運営室 1室
- メモリアルルーム 1室
- トイレ、更衣室
- 津波避難施設 A=100㎡
- 水上警察署
- 喫茶・軽食、売店

### ＜係留施設＞

- 浮桟橋(クルーザー・ハース) N=96バース(L=1,238m)
- 浮桟橋(ディンキー・ハース) N=3基(L=278.1m)
- ヨット船揚場 L=110m
- 物揚場 L=316m

### ＜陸置施設等＞

- 船舶保管地 A=34,689㎡
- ディンキー・ハース 27,982㎡
- クルーザー・ハース 6,707㎡

### ＜緑地等＞

- 北緑地 A=7,449㎡
- 中央緑地 A=2,263㎡
- 東緑地(センタープロムナード) A=7,737㎡
- 西緑地 A=1,272㎡
- 南緑地 A=1,952㎡
- 南防波護岸遊歩道 L=540m
- 釣り護岸(南防波護岸)

### ＜泊地＞

- 本船泊地 A=7,500㎡
- ヨット泊地 A=29,000㎡

### ＜臨港道路附属駐車場＞

- 駐車台数
- ・普通車 331台
- ・大型車 5台 (普通車22台分)

### ＜耐震岸壁等＞

- 東野積場 A=2,278㎡
- 本船岸壁(2,000t級) N=1バース(109m)


### ＜クレーン設備＞

- ジブクレーン(3t吊)1基
- 門型クレーン(25t吊)1基


### ＜船具庫・燃料保管庫(計画)＞

- 船具庫 A=644.64㎡
- 救助艇燃料保管庫 A=19.89㎡


1. 位置図




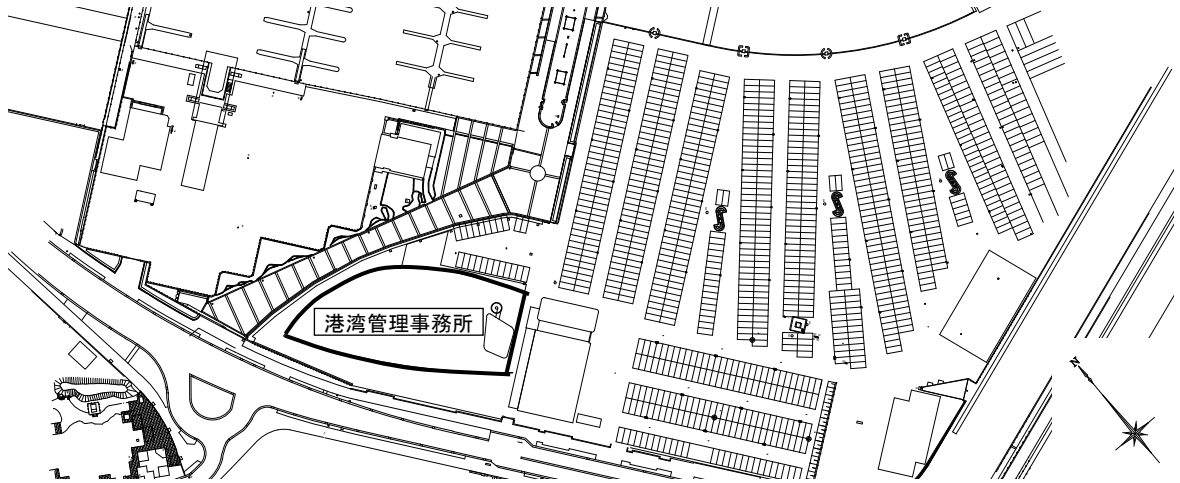


2. 立面図

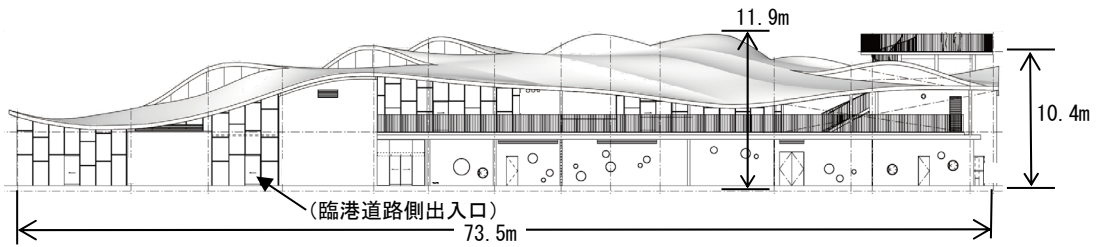




3. 配置図

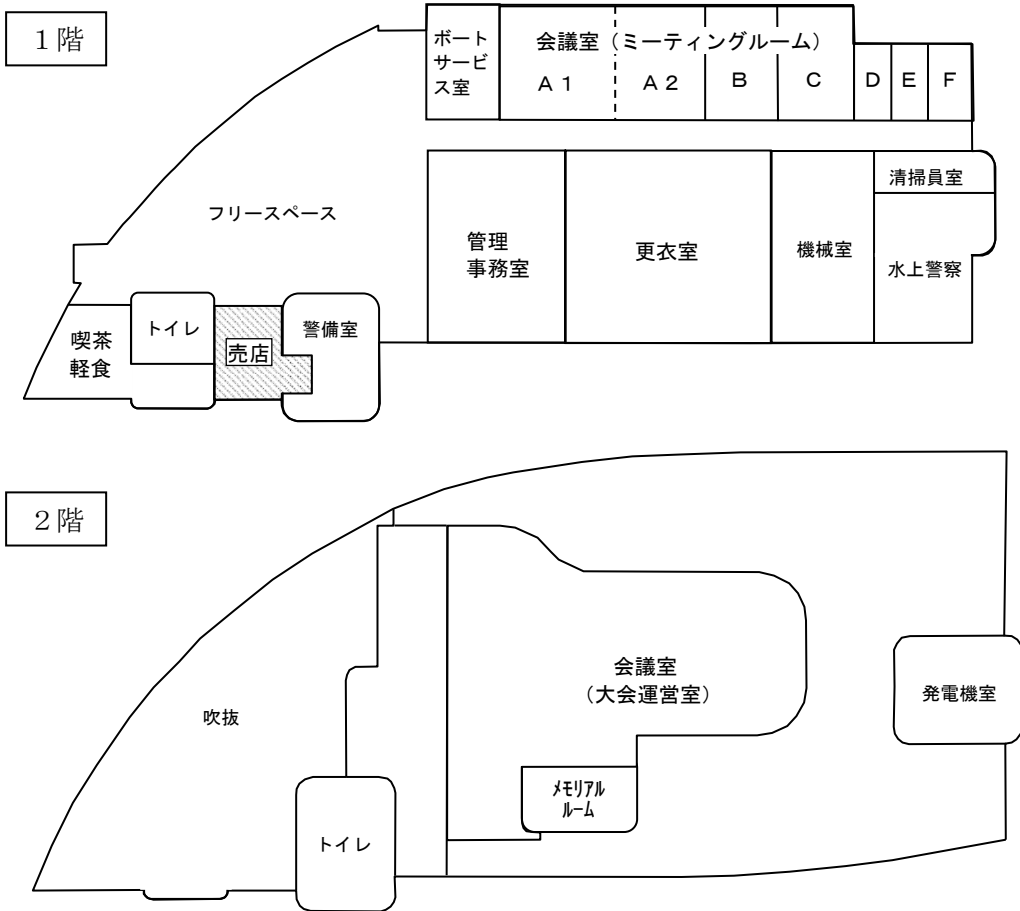

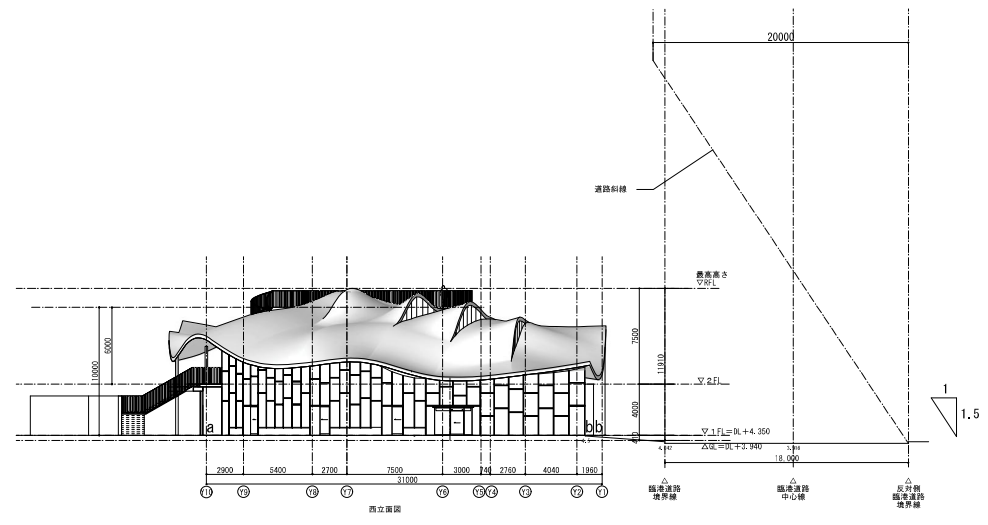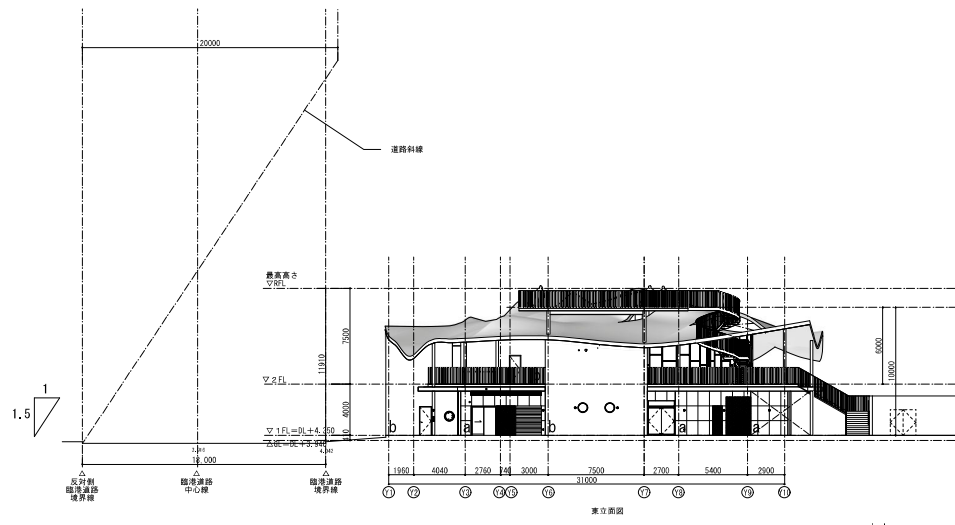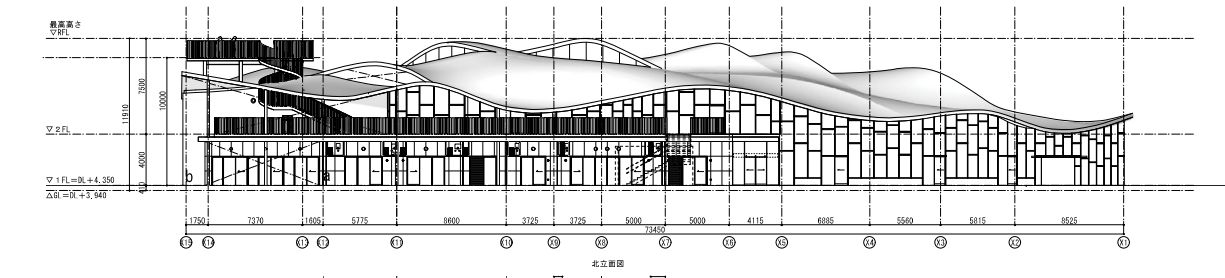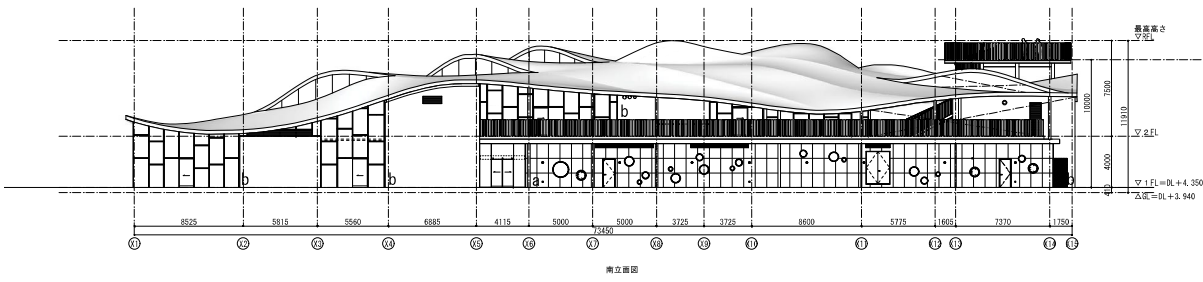


添付図-4

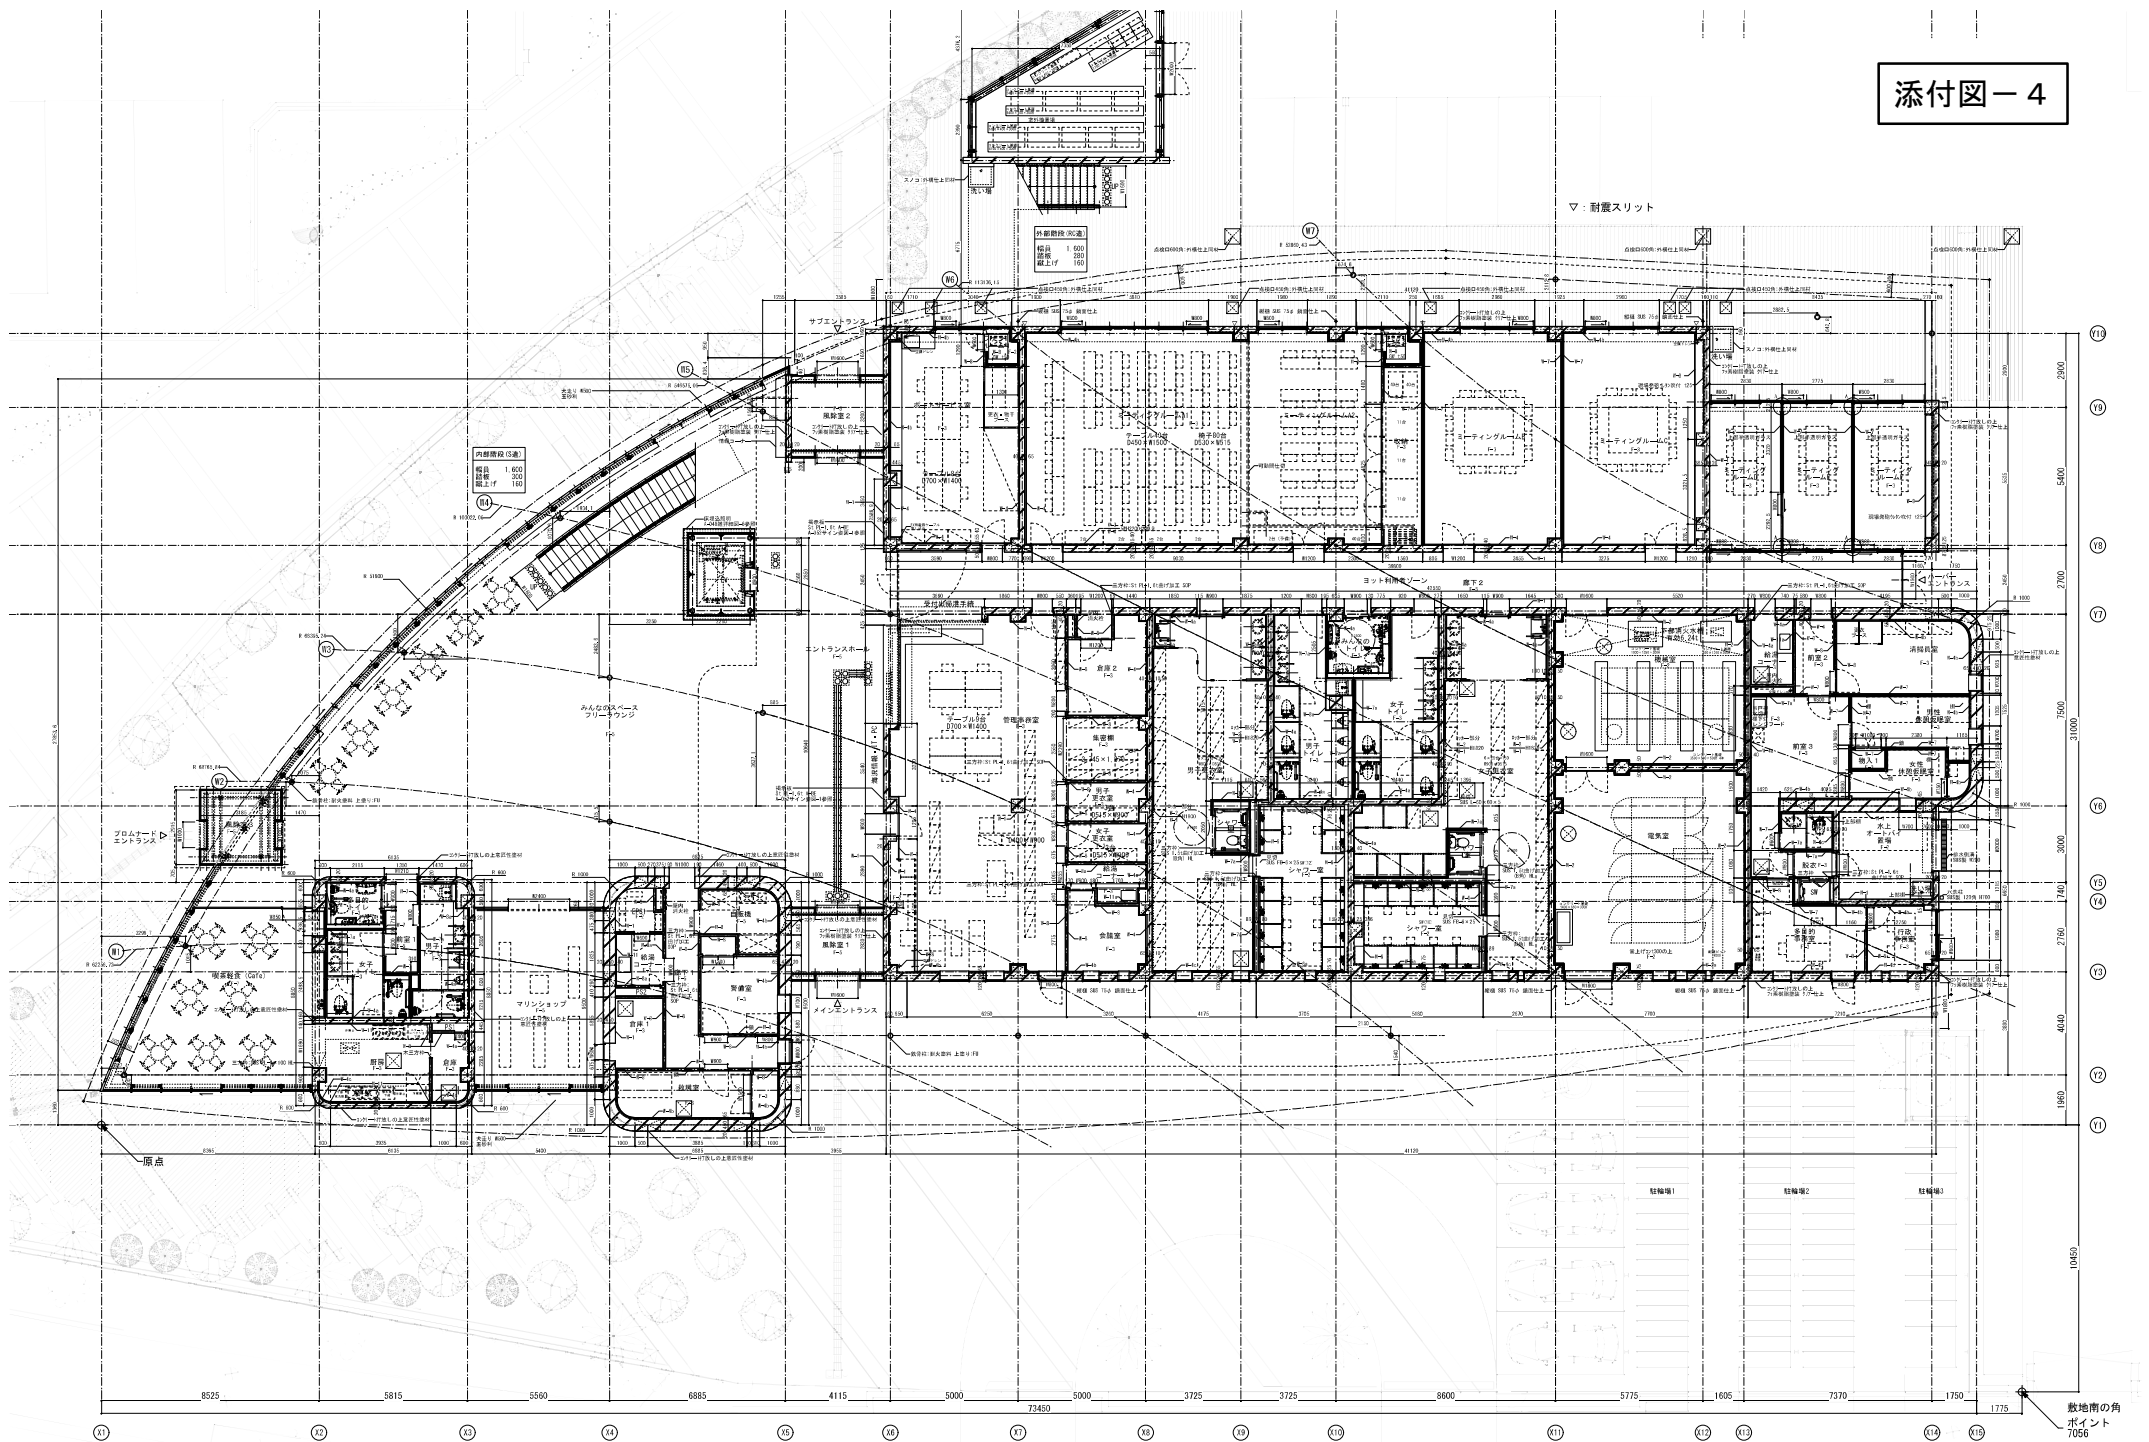

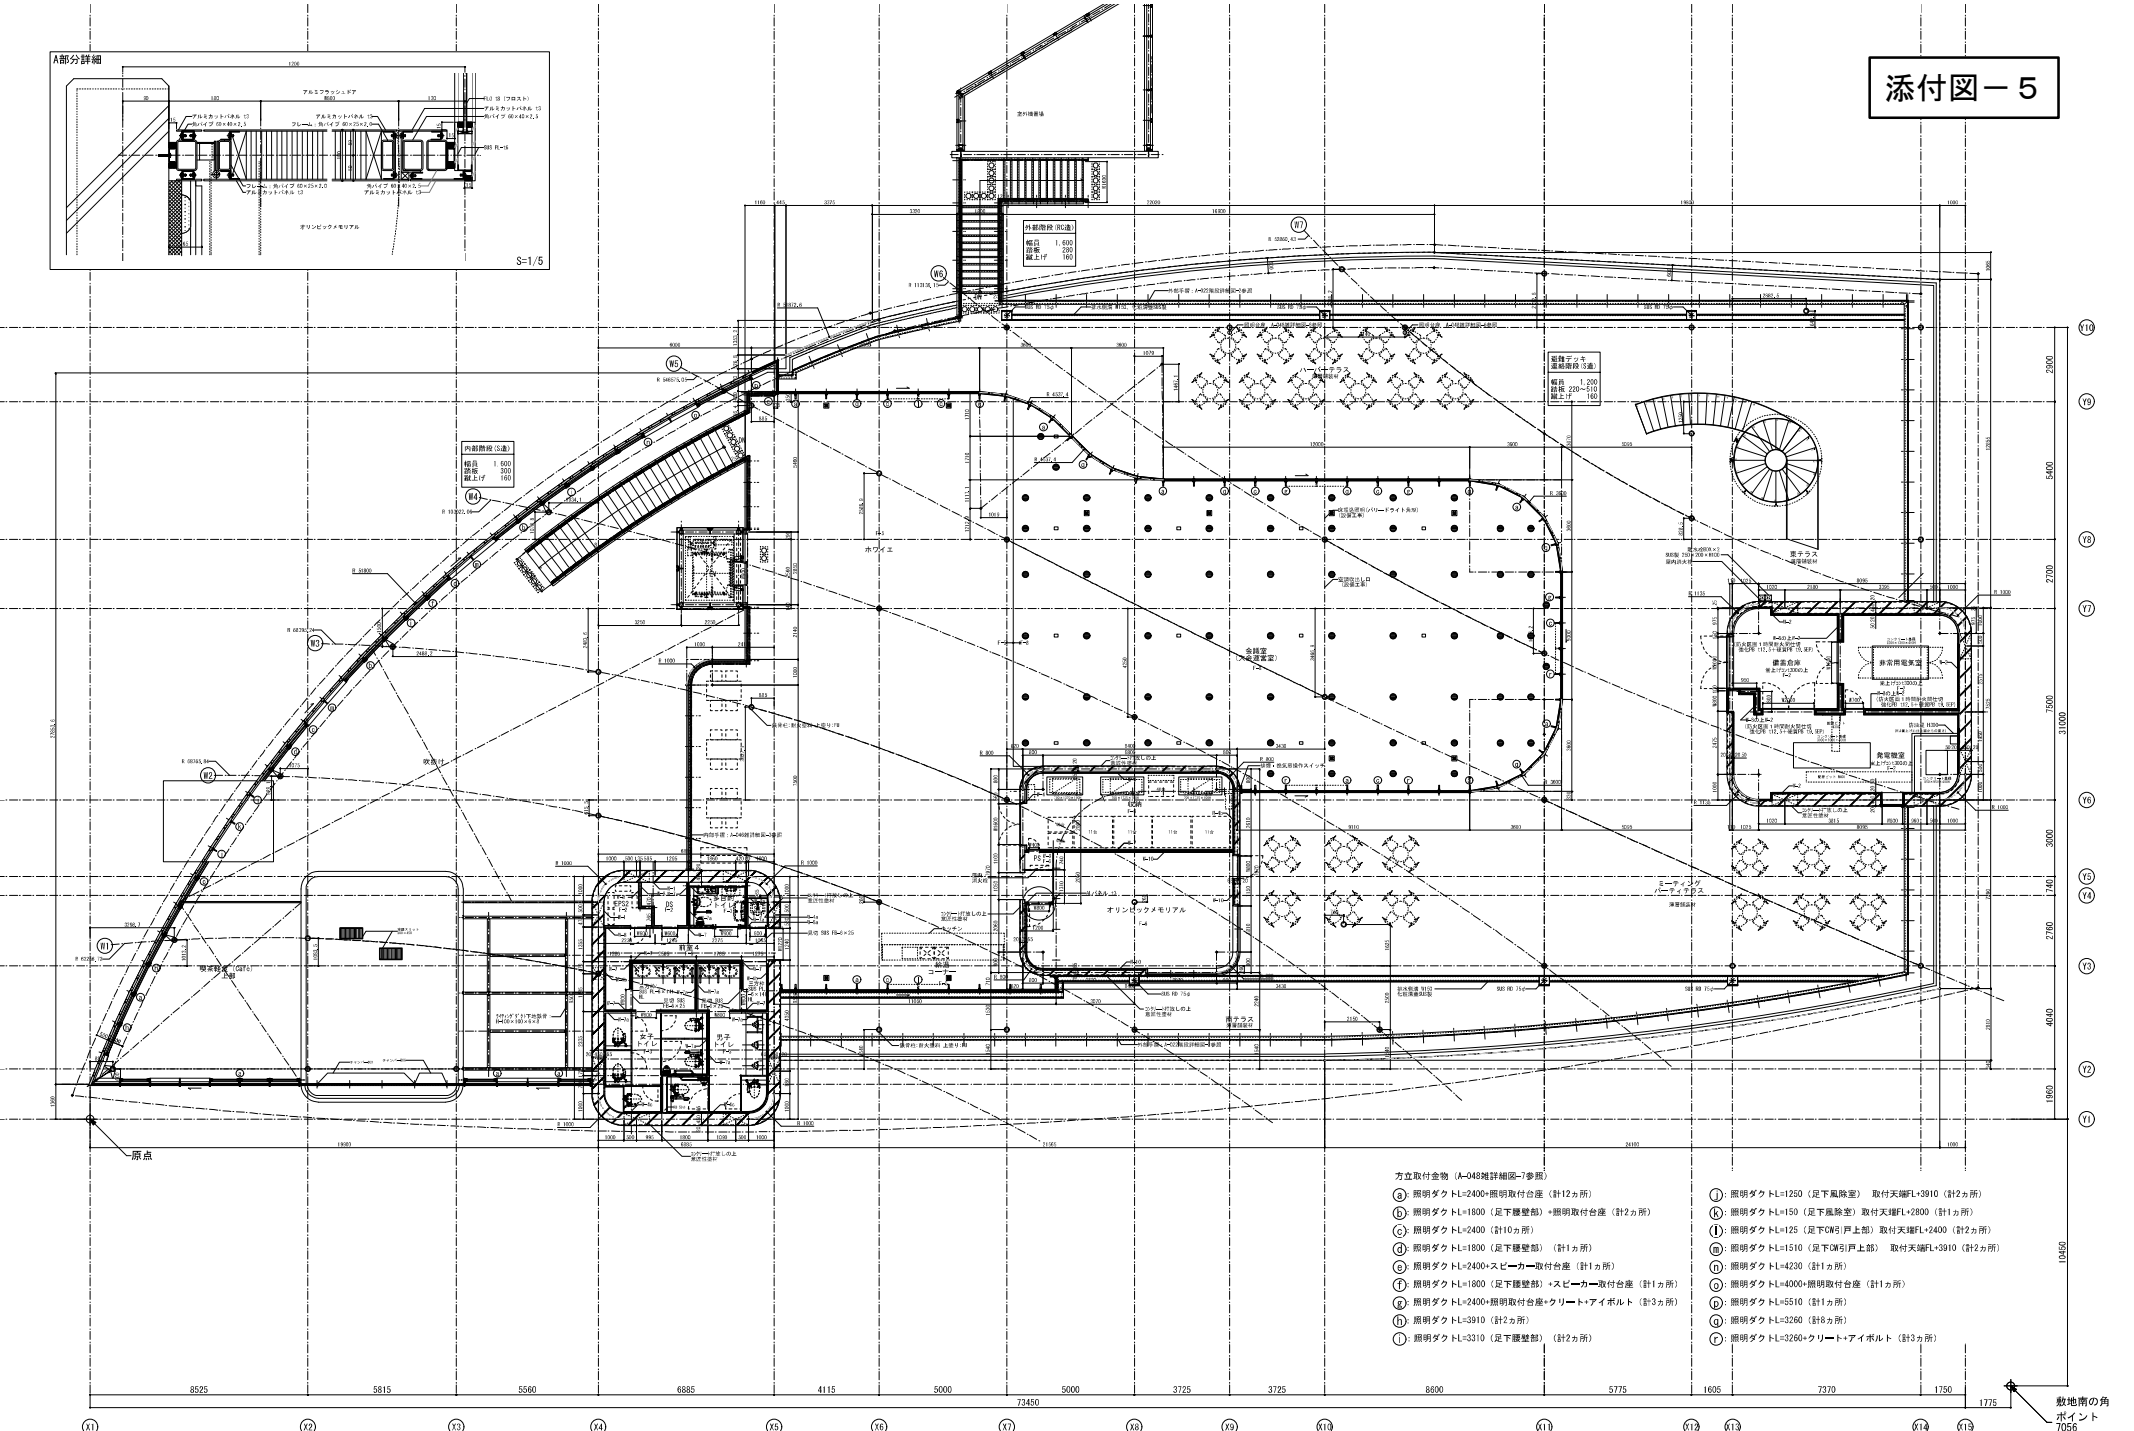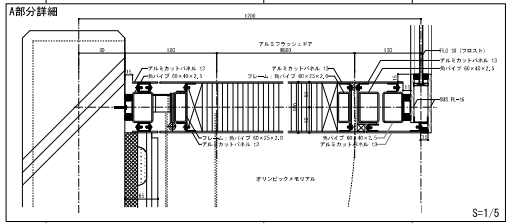

- 方立取付金物 (A-048補詳細-7参照)
- ① 照明ダクトL=2400+照明取付台座 (計12ヶ所)
  - ② 照明ダクトL=1800 (足下壁壁部) 照明取付台座 (計2ヶ所)
  - ③ 照明ダクトL=2400 (計10ヶ所)
  - ④ 照明ダクトL=1800 (足下壁壁部) (計1ヶ所)
  - ⑤ 照明ダクトL=2400+スピーカー取付台座 (計1ヶ所)
  - ⑥ 照明ダクトL=1800 (足下壁壁部) +スピーカー取付台座 (計1ヶ所)
  - ⑦ 照明ダクトL=2400+照明取付台座+クリートアイボルト (計3ヶ所)
  - ⑧ 照明ダクトL=3910 (計2ヶ所)
  - ⑨ 照明ダクトL=3110 (足下壁壁部) (計2ヶ所)
  - ⑩ 照明ダクトL=1250 (足下風除室) 取付天棚FL=3910 (計2ヶ所)
  - ⑪ 照明ダクトL=150 (足下風除室) 取付天棚FL=2800 (計1ヶ所)
  - ⑫ 照明ダクトL=125 (足下ON引上部) 取付天棚FL=2400 (計2ヶ所)
  - ⑬ 照明ダクトL=1510 (足下ON引上部) 取付天棚FL=3910 (計2ヶ所)
  - ⑭ 照明ダクトL=4230 (計1ヶ所)
  - ⑮ 照明ダクトL=4000+照明取付台座 (計1ヶ所)
  - ⑯ 照明ダクトL=5510 (計1ヶ所)
  - ⑰ 照明ダクトL=3280 (計8ヶ所)
  - ⑱ 照明ダクトL=3280+クリートアイボルト (計3ヶ所)

添付図-6

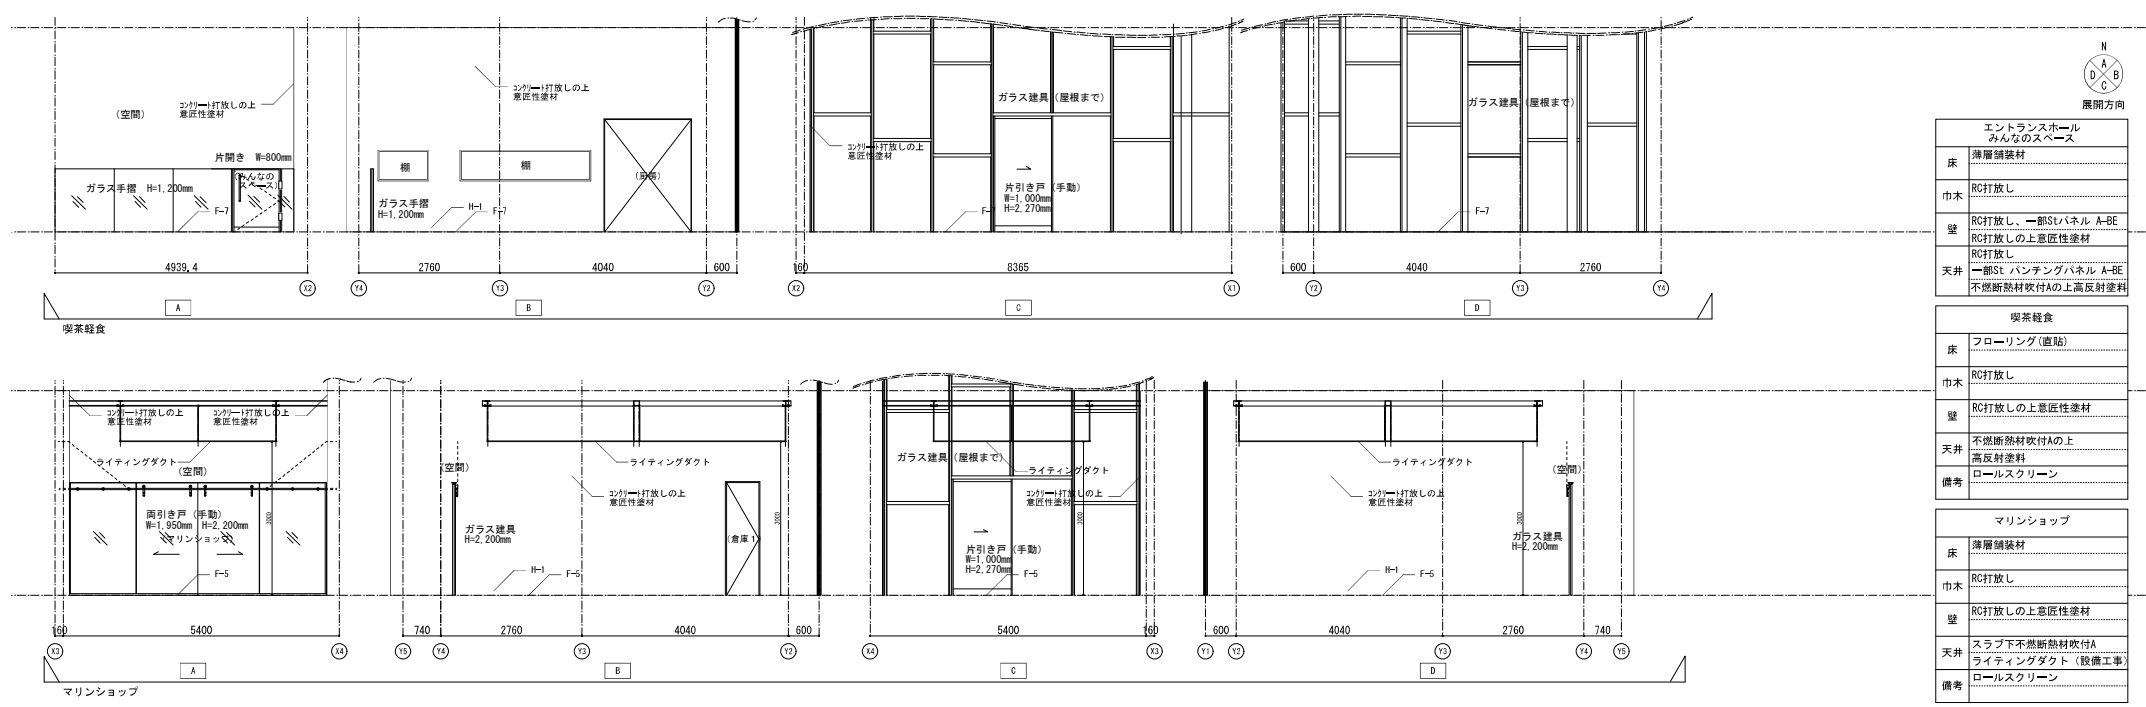

展開方向


エントランスホール みんなのスペース	
床	薄層舗装材
巾木	RC打放し
壁	RC打放し、一部Stパネル A-BE RC打放しの上意匠性塗材
天井	RC打放し 一部St パンチングパネル A-BE 不燃断熱材吹付Aの高反射塗料
喫茶朝食	
床	フローリング(直貼)
巾木	RC打放し
壁	RC打放しの上意匠性塗材
天井	不燃断熱材吹付Aの上 高反射塗料
備考	ロールスクリーン
マリンショップ	
床	薄層舗装材
巾木	RC打放し
壁	RC打放しの上意匠性塗材
天井	スラブ下不燃断熱材吹付A ライティングダクト(設備工事)
備考	ロールスクリーン








添付図-9

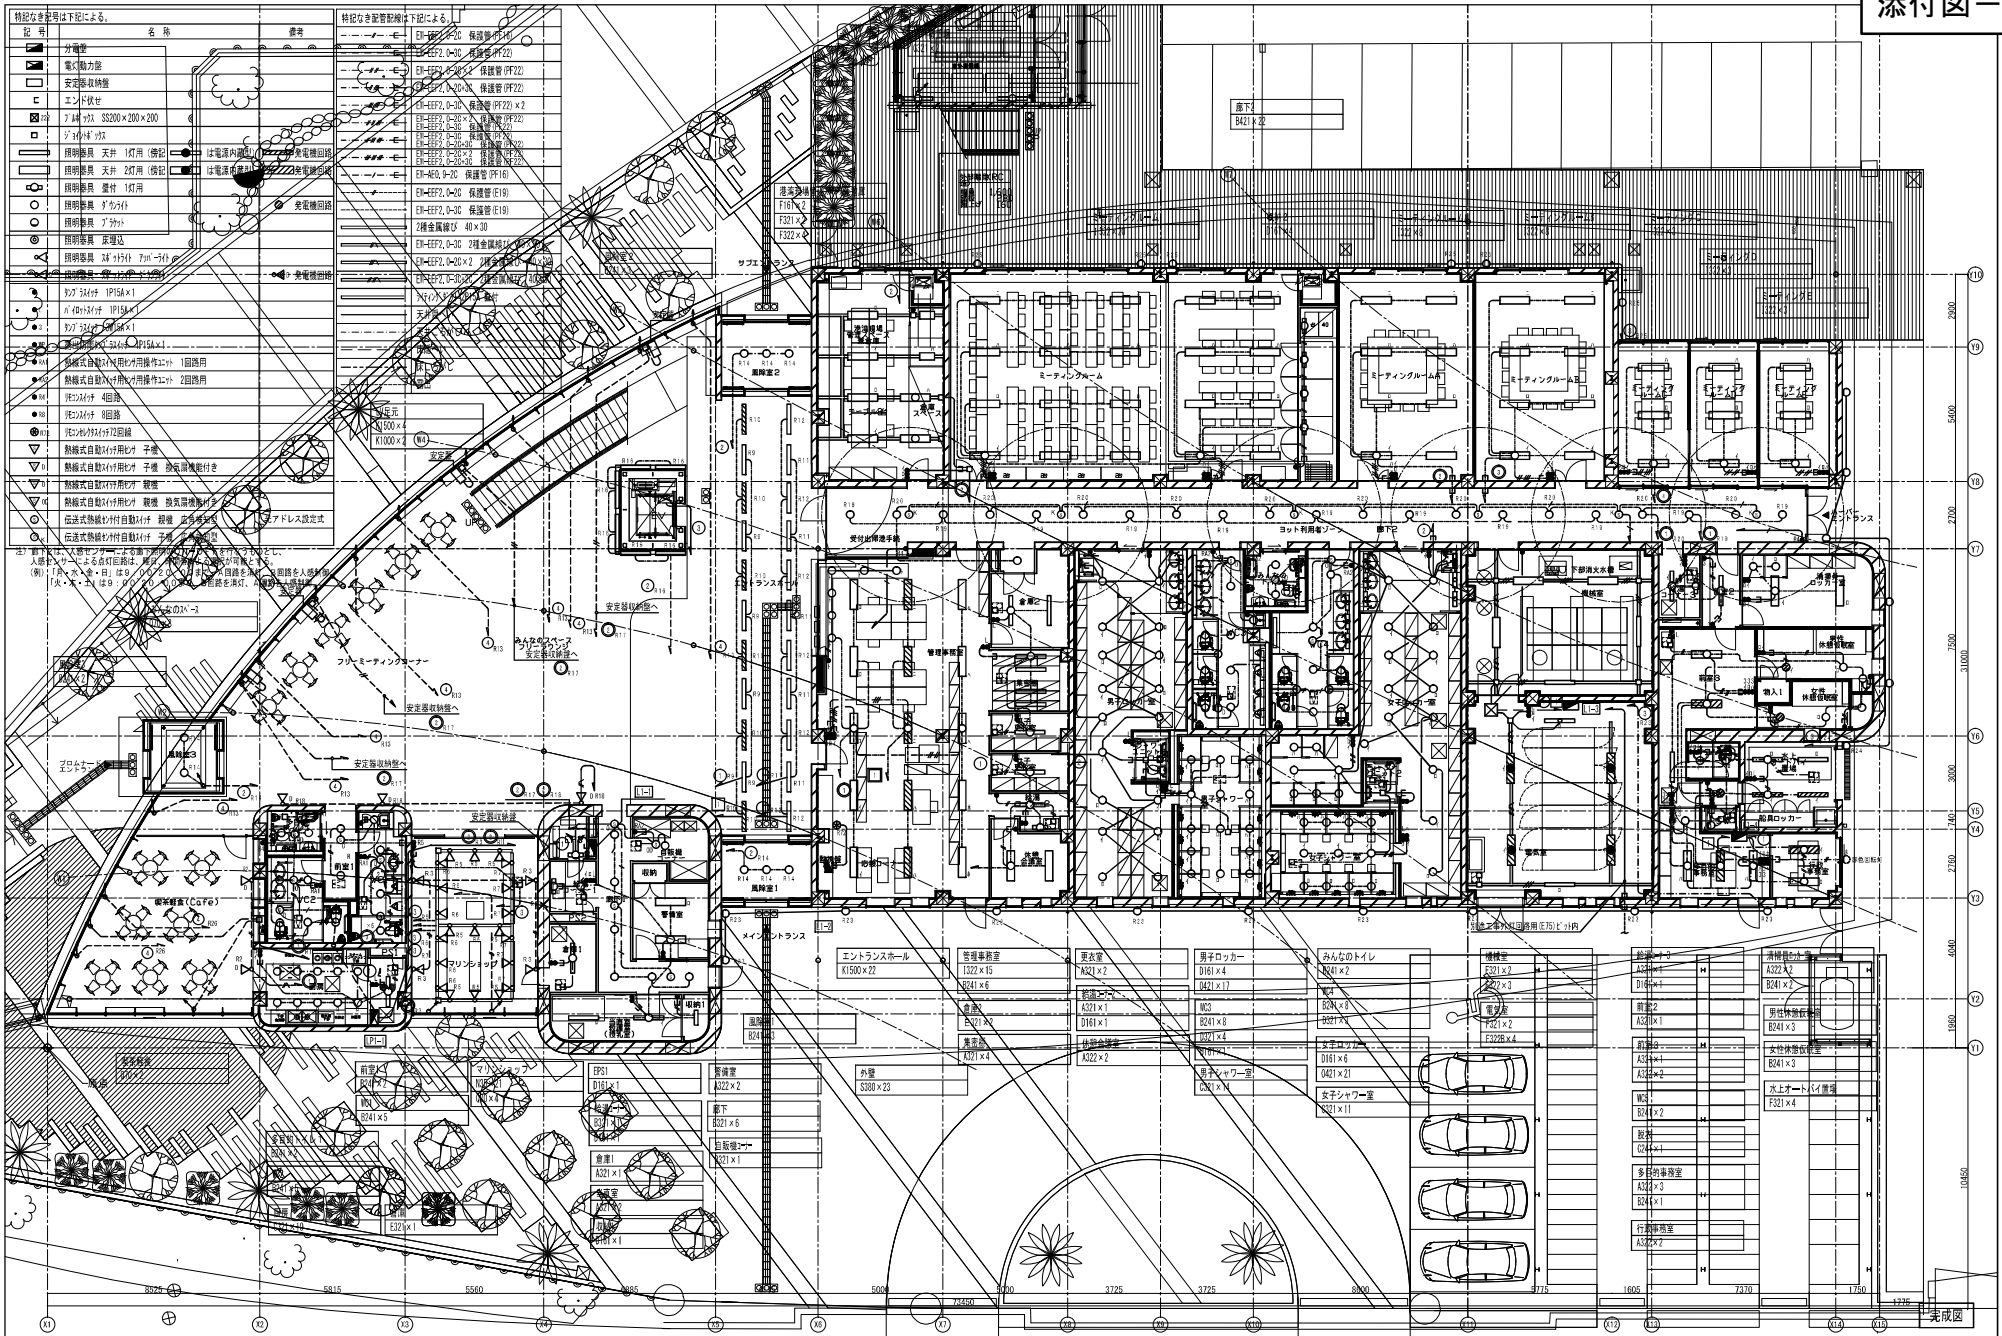



 株式会社 ベルム  
 一級建築士事務所 神奈川県 1335号  
 一級建築士事務所 西田 勝彦

工事名称  
 湘南港湾管理事務所新築工事（電気）


図面名称  
 電灯設備（照明）配線図 1階

縮尺  
 A1 1/100  
 A3 1/200  
 日付 H26.04

図面番号  
 E-14

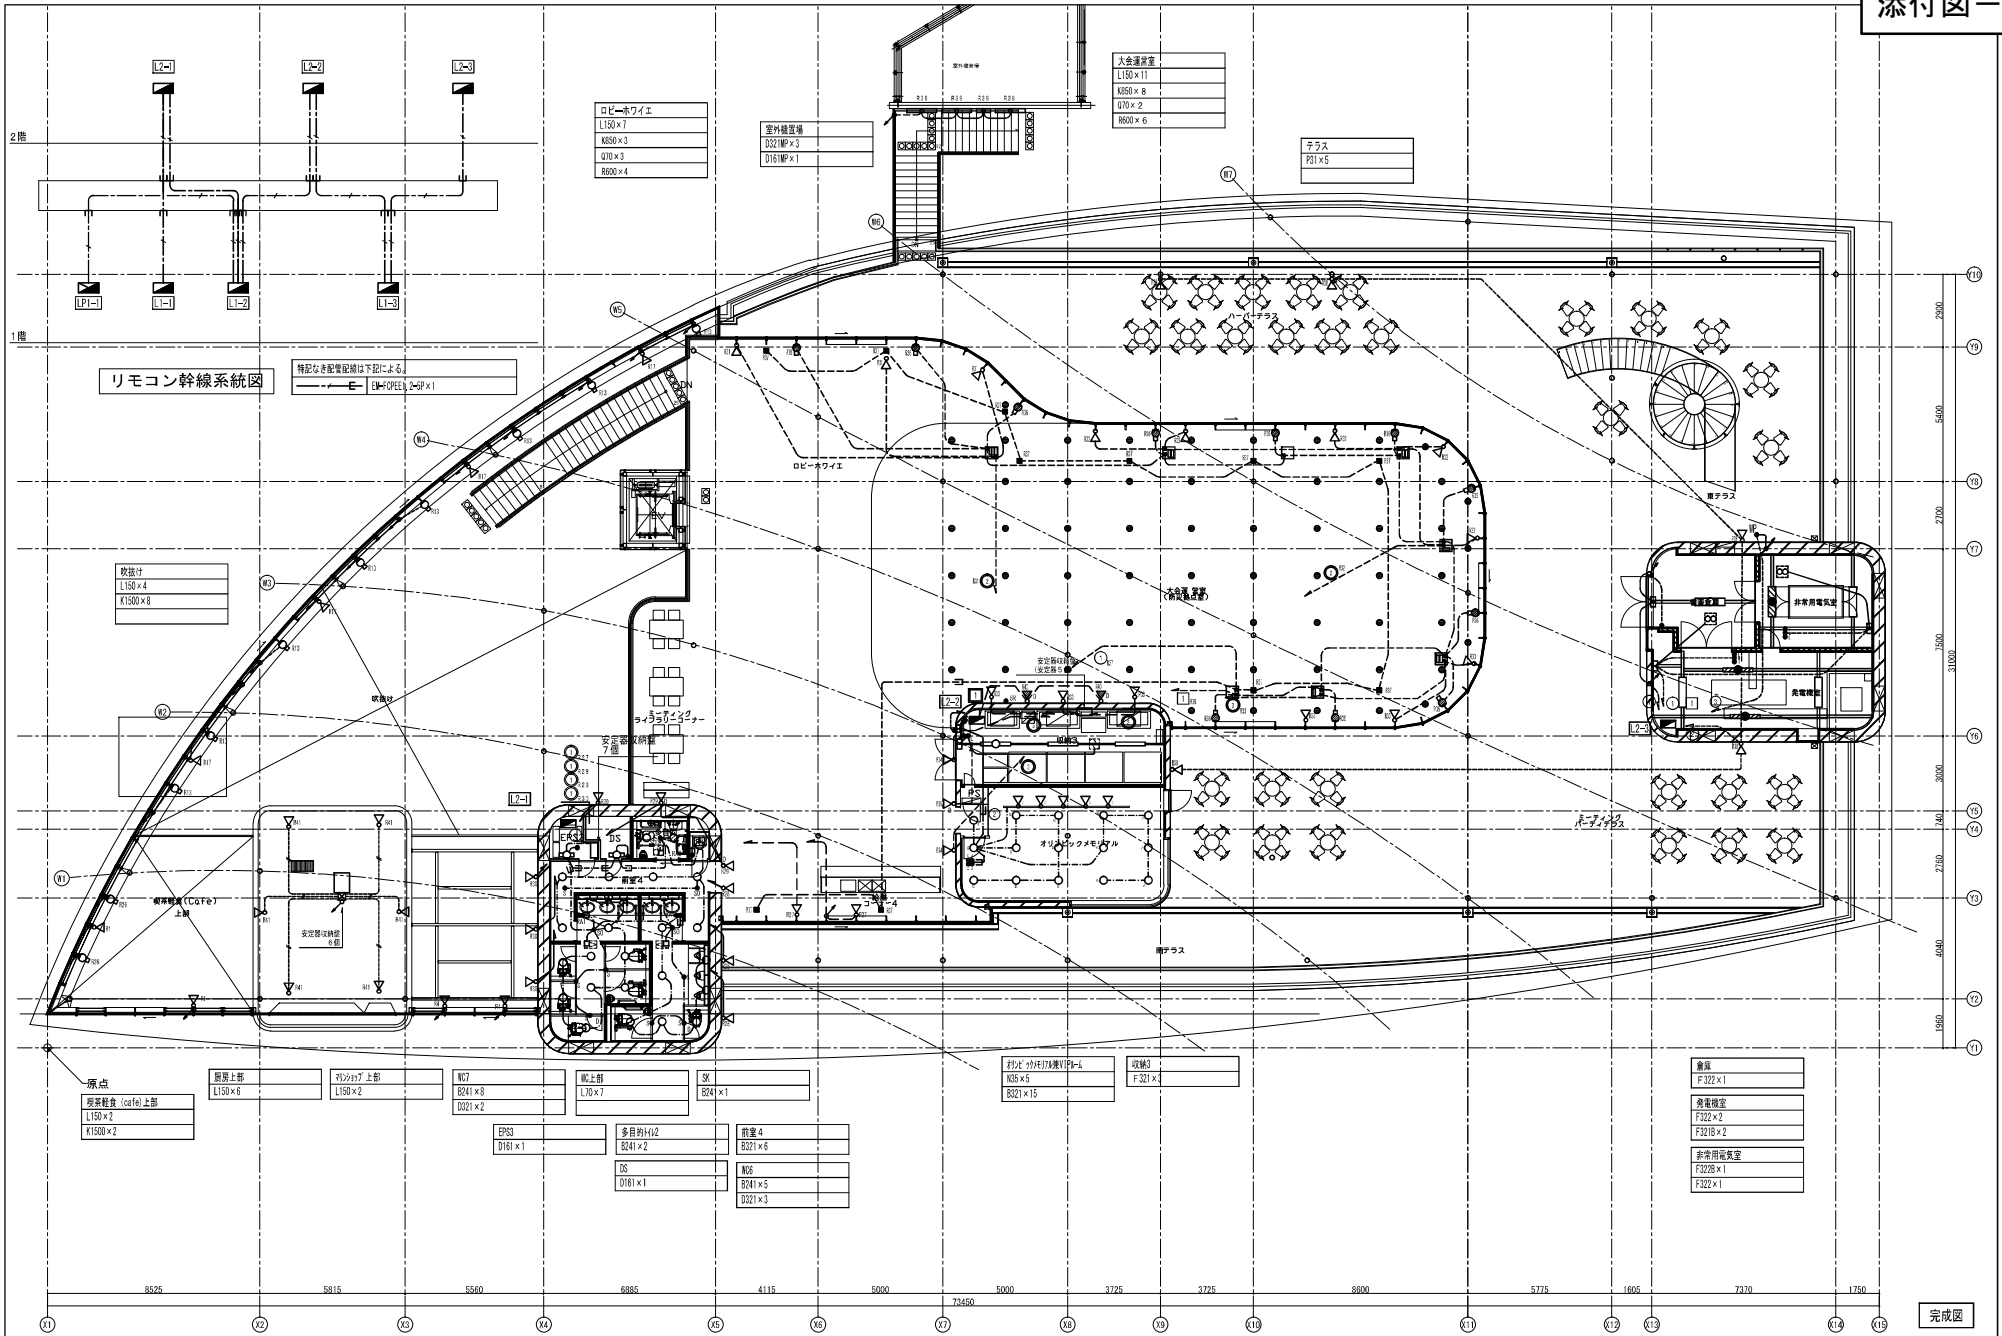

完成図

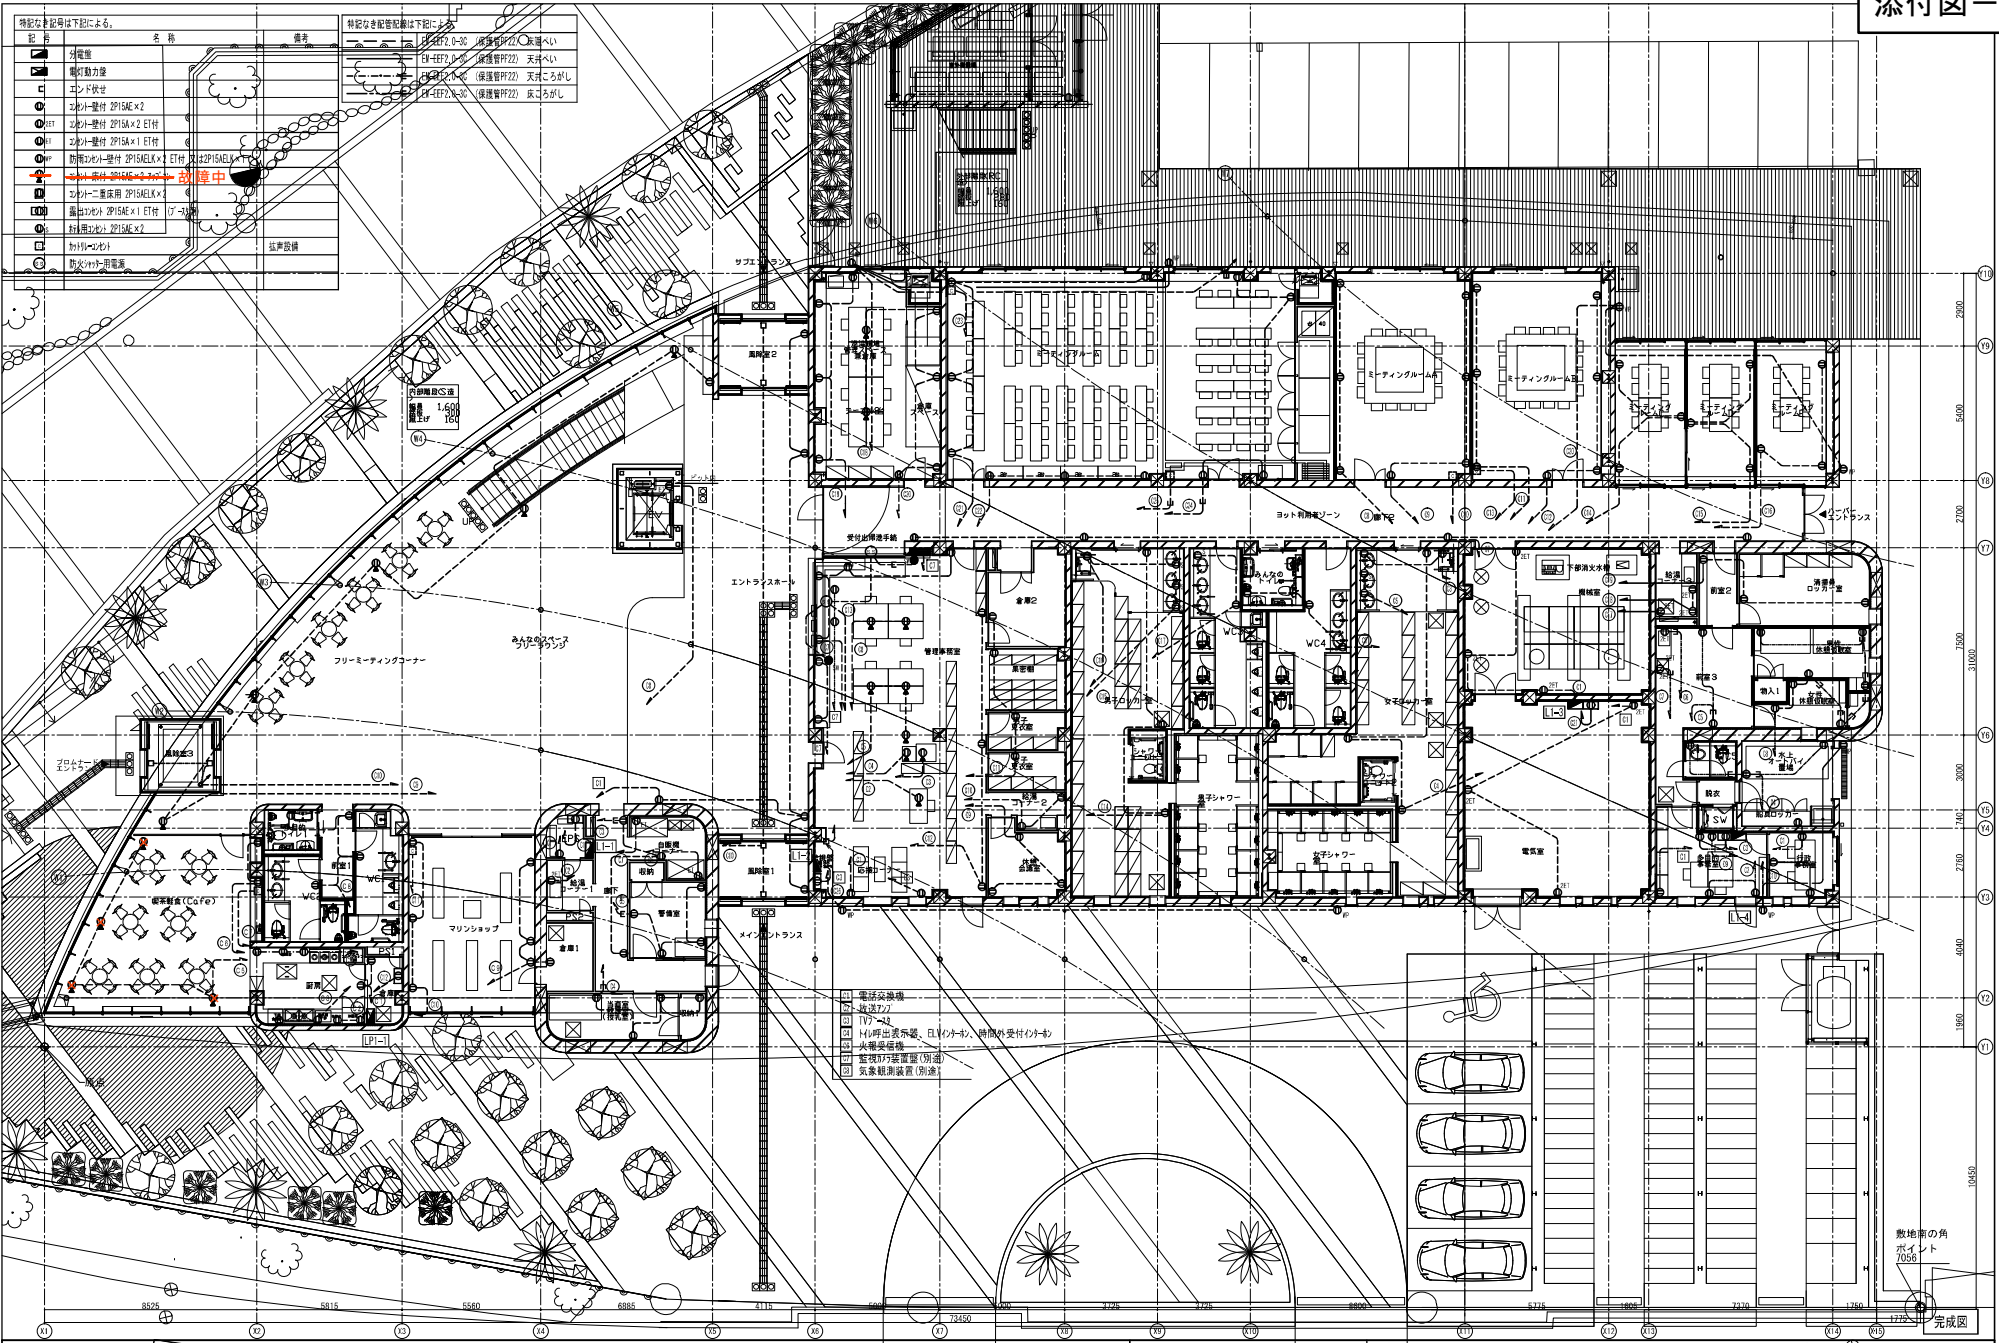

売店(マリンショップ)平面図

添付図-12

